ŘEZ C-C'

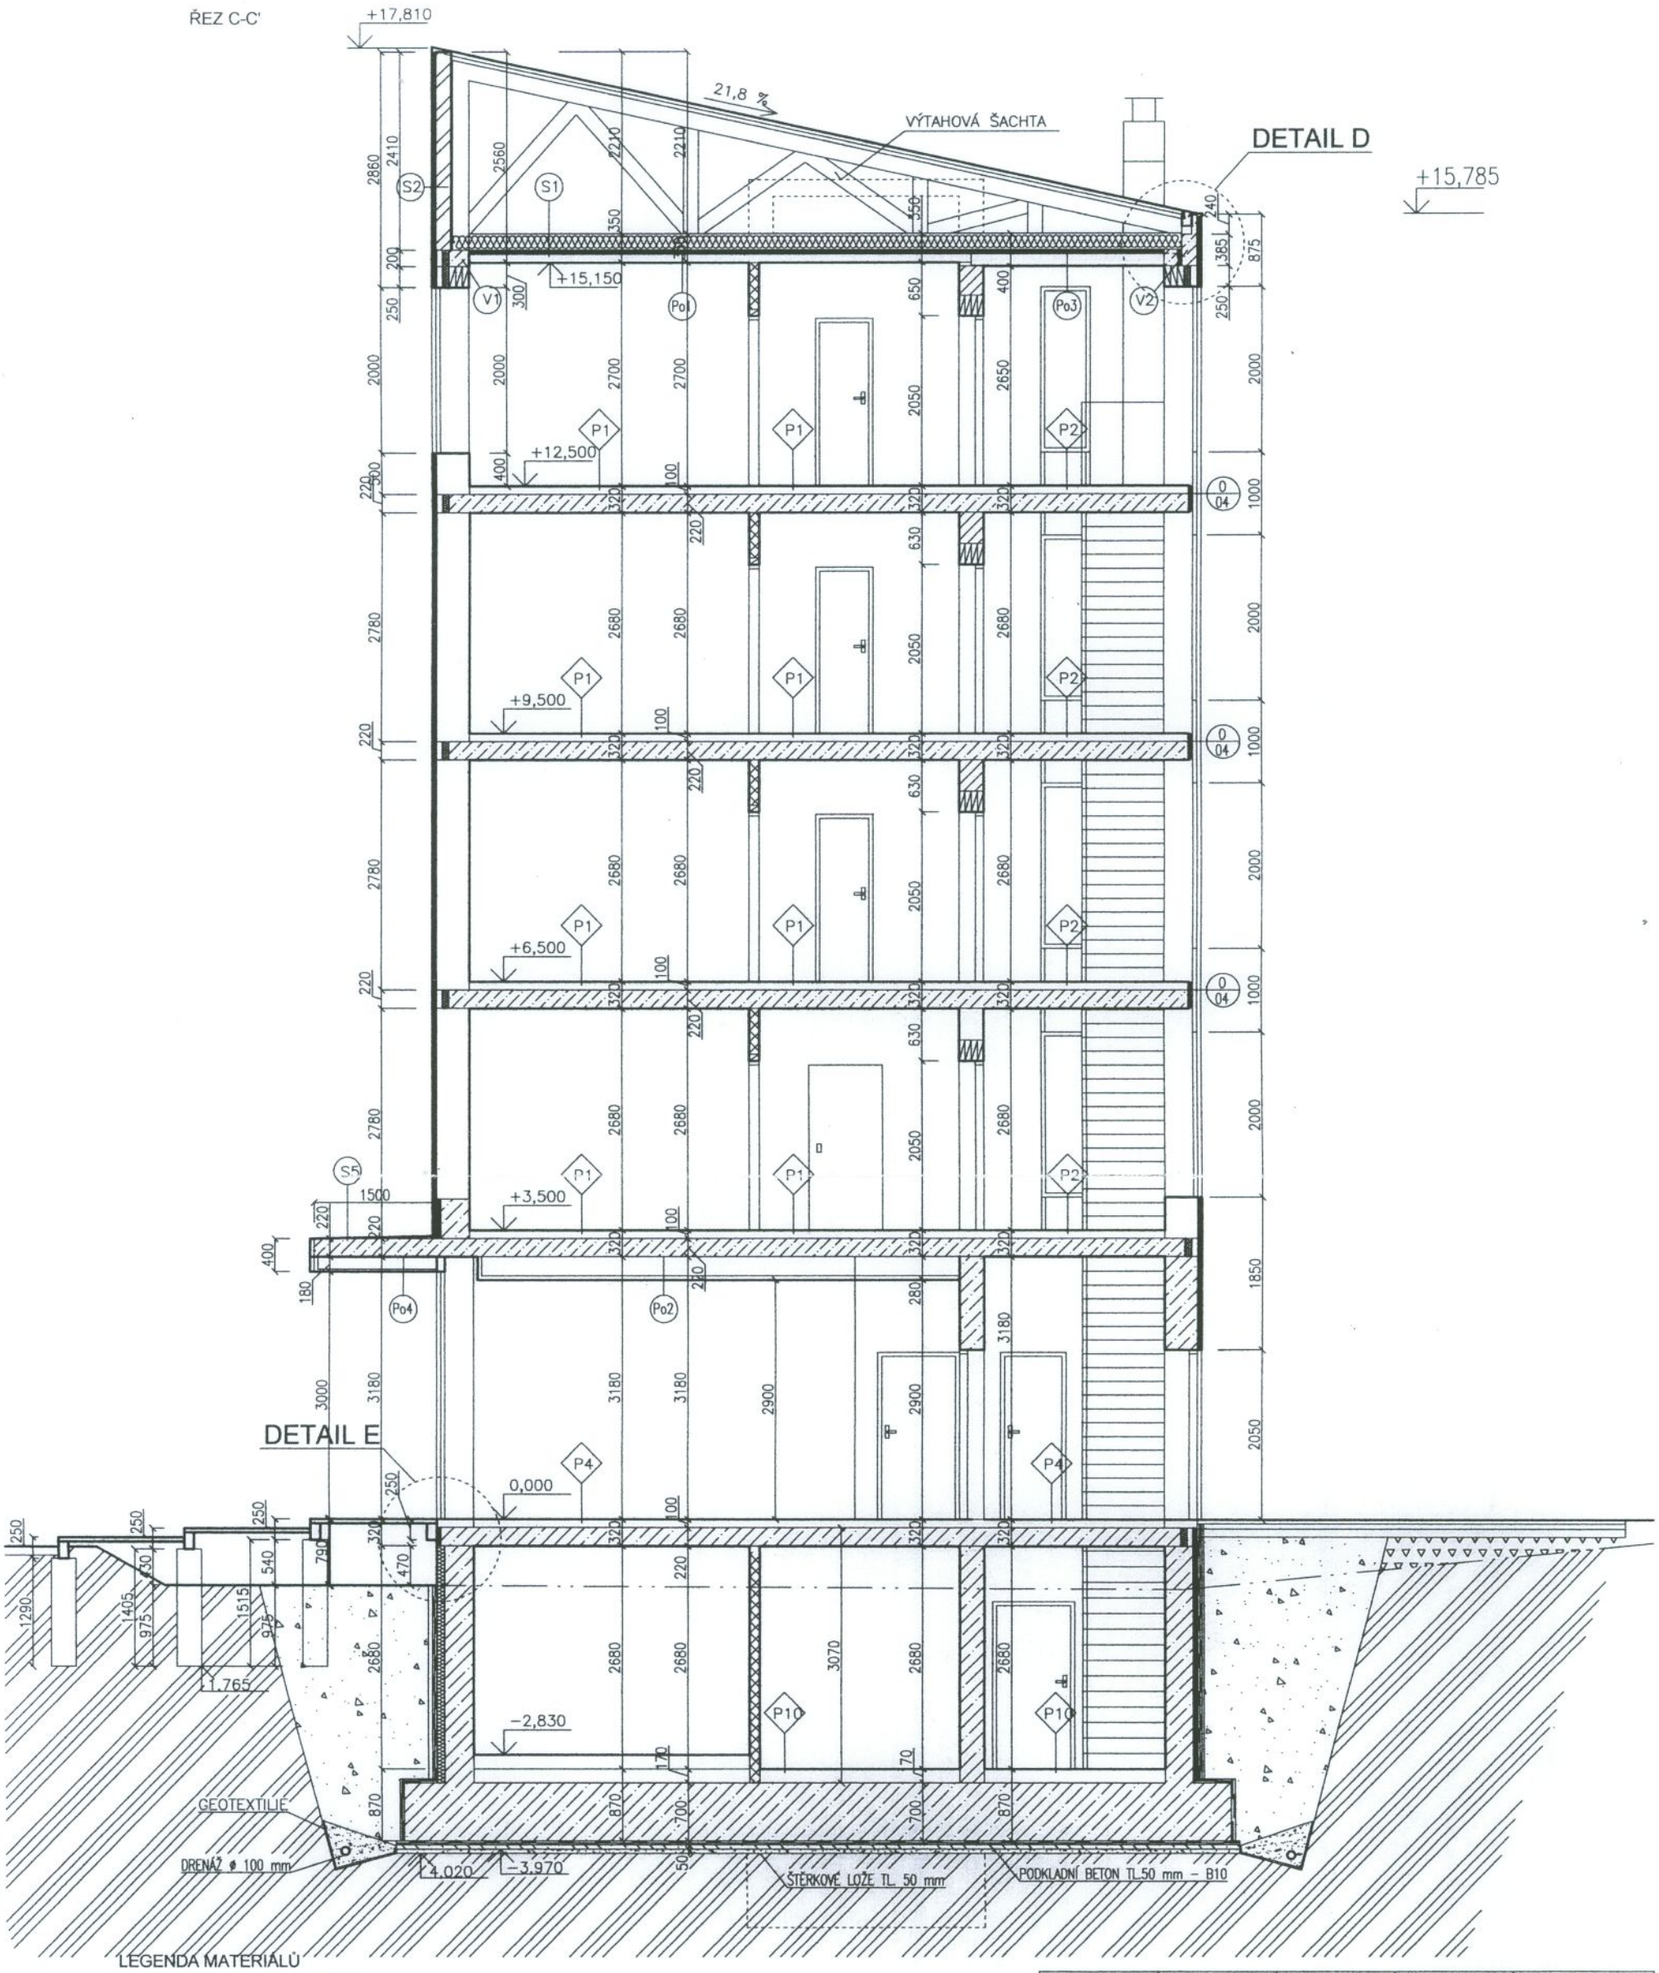

LEGENDA MATERIÁLŮ

- TVÁRNICOVÉ ZDIVO POROTHERM 40 P+D, P16
- TVÁRNICOVÉ ZDIVO POROTHERM 11,5
- TVÁRNICOVÉ ZDIVO POROTHERM 17,5 AKU
- TVÁRNICOVÉ ZDIVO POROTHERM 30 P+D
- ŽELEZOBETON BETON B30, OCEL 10 425
- ROSTLÝ TERÉN
- TEPELNÁ IZOLACE
- TVÁRNICOVÉ ZDIVO POROTHERM 6,5
- NÁSYP
- ZDIVO Z CIHEL PLNÝCH PÁLENÝCH NA MVC 25

POZNÁMKA

(V1) ŽELEZOBETONOVÝ VĚNEC BETON 30, OCEL 10 425, 240x200

(V2) ŽELEZOBETONOVÝ VĚNEC BETON 30, OCEL 10 425, 180x385

PTÁČEK
pozemní stavby s.r.o.
14. 02. 2008
Projekt skutečného provedení

ARCHITEKT	PROJEKTANT	PROJEKTANT	ZODP.PROJEKTANT	Architektonické studio
Ing.arch.Kamil Mrva	Ing. Jana Mičková	Ing.Jaroslav Holub	Ing.arch.Kamil Mrva	Záhumenní 1358/30C 742 21 Kopřivnice tel.: +420 556 811 850

INVESTOR:	VANGELIS SIMU, Kpt. JAROŠE 1324/4, KOPŘIVNICE, 742 21		
MÍSTO:	k.ú. KOPŘIVNICE č.parc.1275/2, 1275/3		
AKCE:	HOTEL OLYMPIA KOPŘIVNICE, ULICE Kpt. JAROŠE	FORMÁT	8 x A4
		DATUM	01/2006
		STUPEŇ	PSP
		MĚŘÍTKO	-
DRUH STAVBY: novostavba	PROJEKT: stavební část	Č.PŘÍLOHY	Č.PARE
PŘÍLOHA:	ŘEZ C-C'	9	